

SEGMENTY ODSUWANE
BALUSTRADY


MAR

INSPEKTOR NADZORU
Robót Ogólnobudowlanych
mgr inż. Witold Wepkiewicz
Uprawnienia Nr St-470/80


1. cokół - gres mrozoodporny - ~~popielaty~~ *BRĄZOWY*
2. tynk ^{STRUKTURALNY} fakturalny - kolor piaskowy
3. obróbki z blachy powlekanej - kolor ~~popielaty~~ *BRĄZOWY*
4. balustrady i konstrukcje metalowe - kolor ~~popielaty~~ *BRĄZOWY*
5. drzwi zewnętrzne i okna - kolor ~~popielaty~~ *BRĄZOWY*
6. DACHOWE URZĄDZENIA WENT. MECHANICZNEJ KOLOR BIAŁY LUB POPIELATY

MAR

PRACOWNIA PROJEKTOWA				
OBIEKT PRZEBUDOWA BUD NR 9 PRZY UL. KOCJANA 3 W-WA NA MAGAZYN AKT SĄDOWYCH I MAG. DOWODÓW RZECZOWYCH			PROJEKTANT MGR INŻ. ARCH. BOGDAN MADEJCZAK Nr uprawn. 2133	
TREŚĆ RYSUNKU ELEWACJA POŁUDNIOWA			SPRAWDZONA ARCHIT. BARBORA MACIEJ NR UPR. PROJ. WA	
FAZA	BRANŻA	SKALA	DATA	NR. RYS.
P. W.	ARCH.	1:100	01-2007	A-1

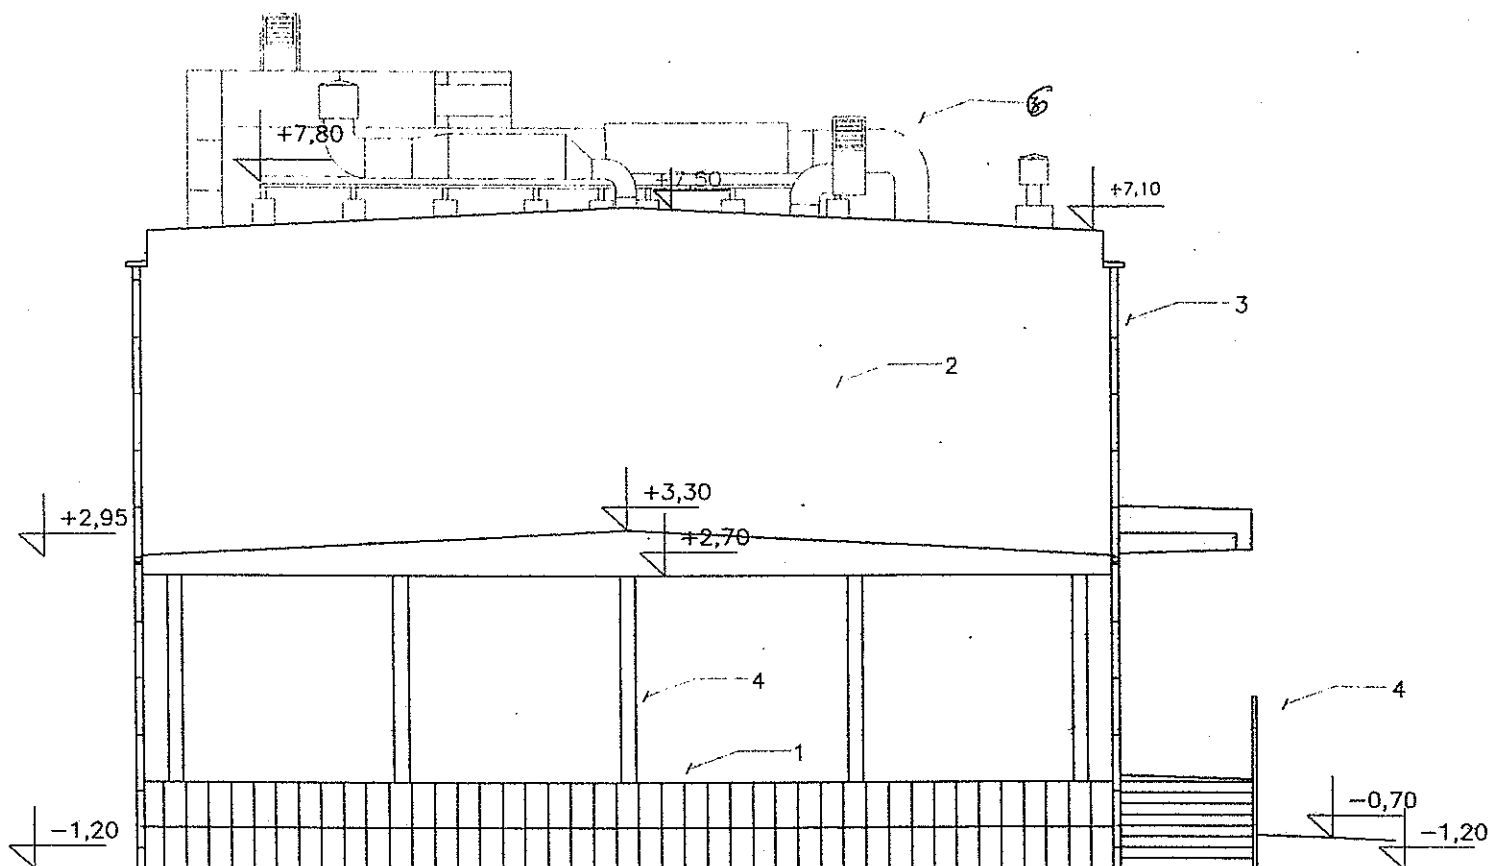


ELEWACJA ZACHODNIA

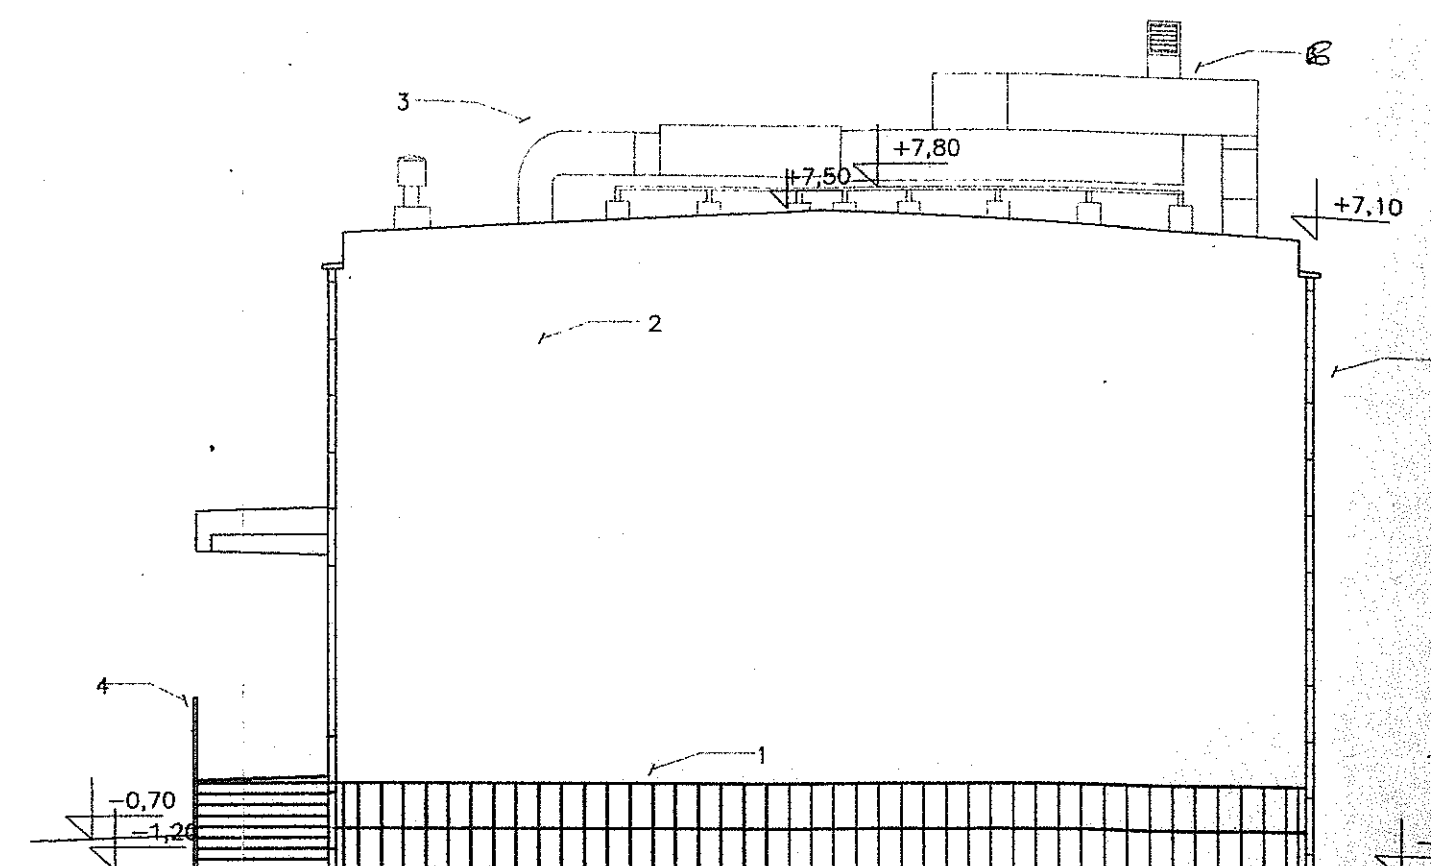


ELEWACJA WSCHODNIA

INSPEKTOR NADZORU
 Robot Ogólnobudowlanych
 mgr inż. Witold Kępkiewicz
 Uprawnienia Nr SI-470/80

1. cokół – gres mrozoodporny – popielaty
2. tynk fakturalny – kolor piaskowy
3. obróbki z blachy powlekanej – kolor popielaty
4. balustrady i konstrukcje metalowe – kolor popielaty
5. drzwi zewnętrzne i okna – kolor popielaty

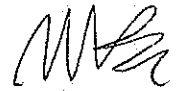WG RYS. NR A-10


PRACOWNIA PROJEKTOWA 05-090 Ruszyn ul. Reymonta 30, tel./fax 720-33-56				
OBIEKT PRZEBUDOWABUD NR 9 PRZY UL. KOCJANA 3 W-WA NA MAGAZYN AKT SĄDOWYCH I MAG. DOWODÓW RZECZOWYCH		PROJEKTANT MGR INŻ. ARCH. BOGDAN MADEJ Nr upraw. 218/89		
TREŚĆ RYSUNKU ELEWACJA WSCHODNIA ELEWACJA ZACHODNIA		SPRAWCA ARCHITEK BARTOŁDZIEJ MADEJOWSKI NR UPR. PROJ. WA-764/9		
FAZA	BRANŻA	SKALA	DATA	NR.RYS.
P. W.	ARCH.	1:100	01-2007	A-09

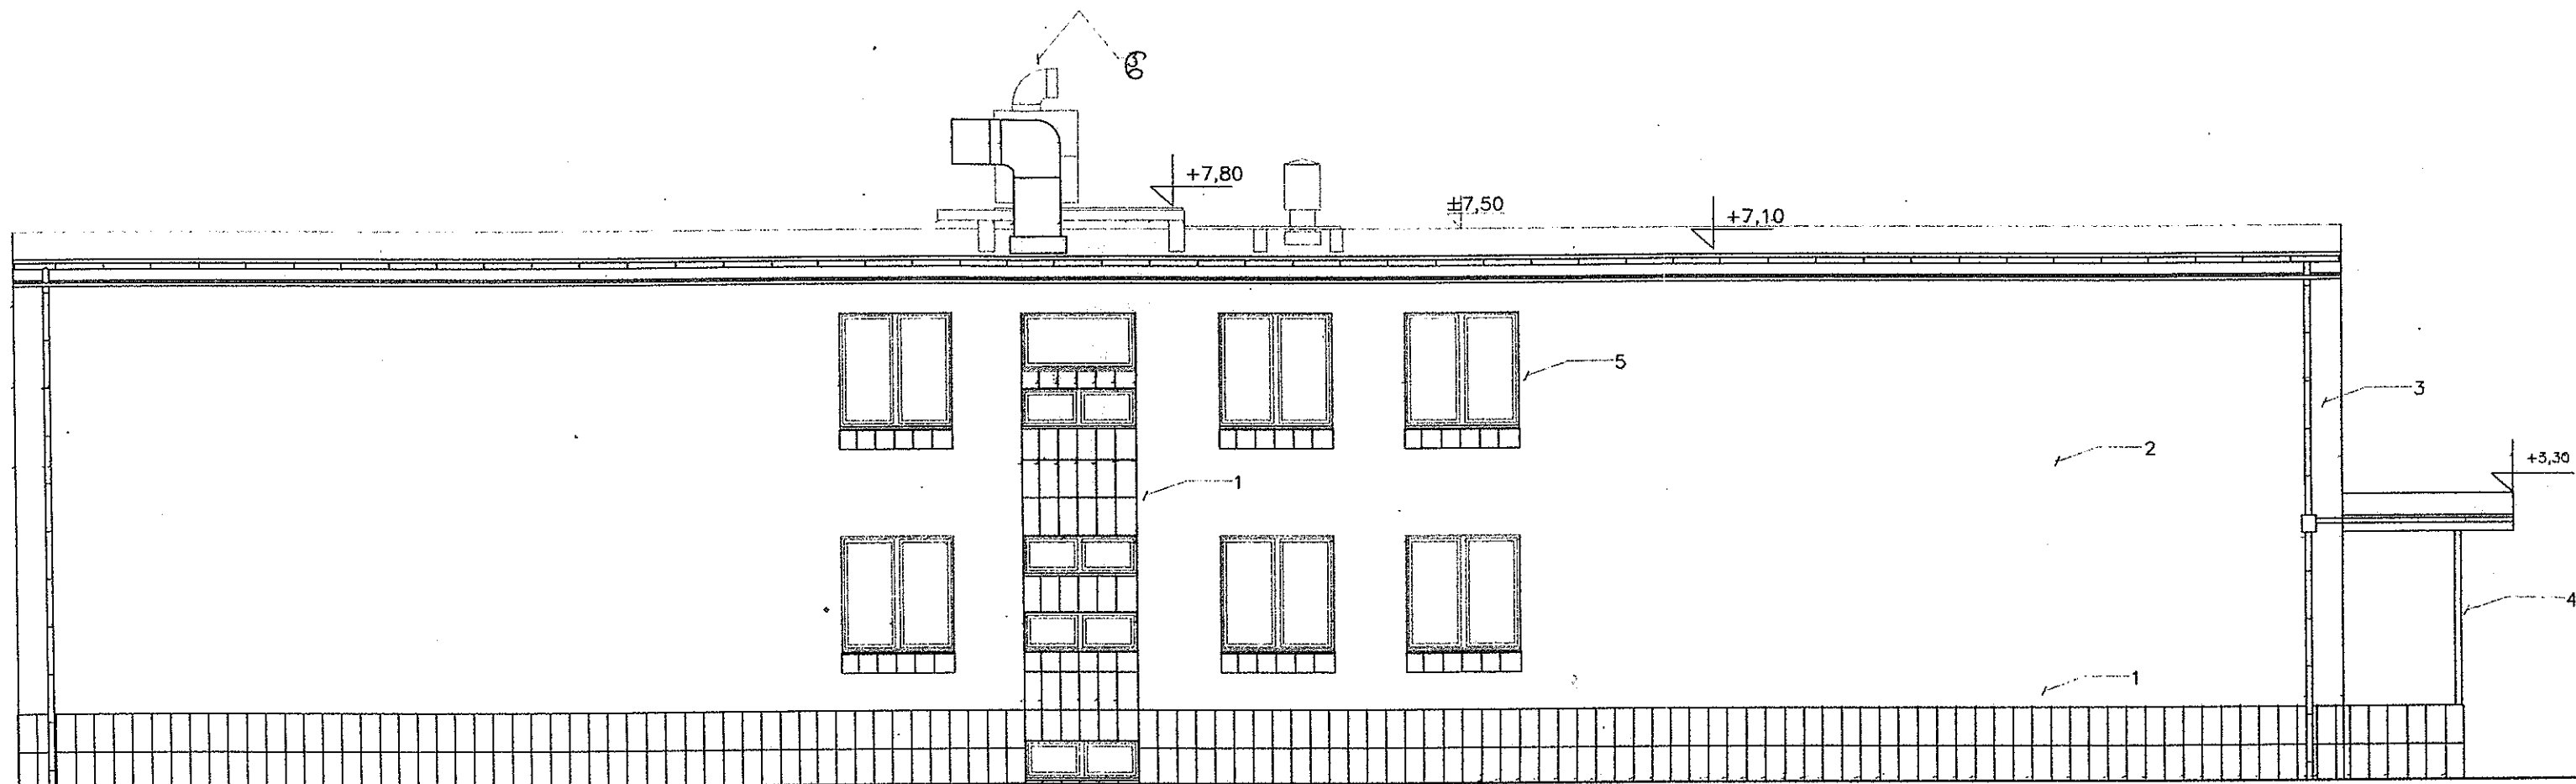

1. cokół – grzes mrozoodporny – popielaty
2. tynk fakturalny – kolor piaskowy
3. obróbki z blachy powlekanej – kolor popielaty
4. balustrady i konstrukcje metalowe – kolor popielaty
5. drzwi zewnętrzne i okna – kolor popielaty

INSPEKTOR NADZORU
 Robót Ogólnobudowlanych
 mgr inż. Witold Lepkiewicz
 Uprawnienia Nr St-470/80

WG RYS. NR A-10

[Signature]

PRACOWNIA PROJEKTOW			
05-090 Raszyn ul. Reymonta 30, tel./fax 720			
OBIEKT PRZEBUDOWA BUD NR 9 PRZY UL. KOCJANA 3 W-WA NA MAGAZYN AKT SĄDOWYCH		PROJEKTANT MGR I BOGDAN I Nr upra <i>[Signature]</i>	
TREŚĆ RYSUNKU ELEWACJA PÓLNOČNA		SPRAWDZIŁ BARTOŁD NR UPR <i>[Signature]</i>	
WŁAŚCICIEL P. W.	BRANŻA ARCH.	SKALA 1:100	DATA 01-2007

WŁAŚCICIEL BUDOWY
 WREGA WOJCIECH
 upr. bud St-151/82
 tel. 67. MAZ/BO/0856/01